



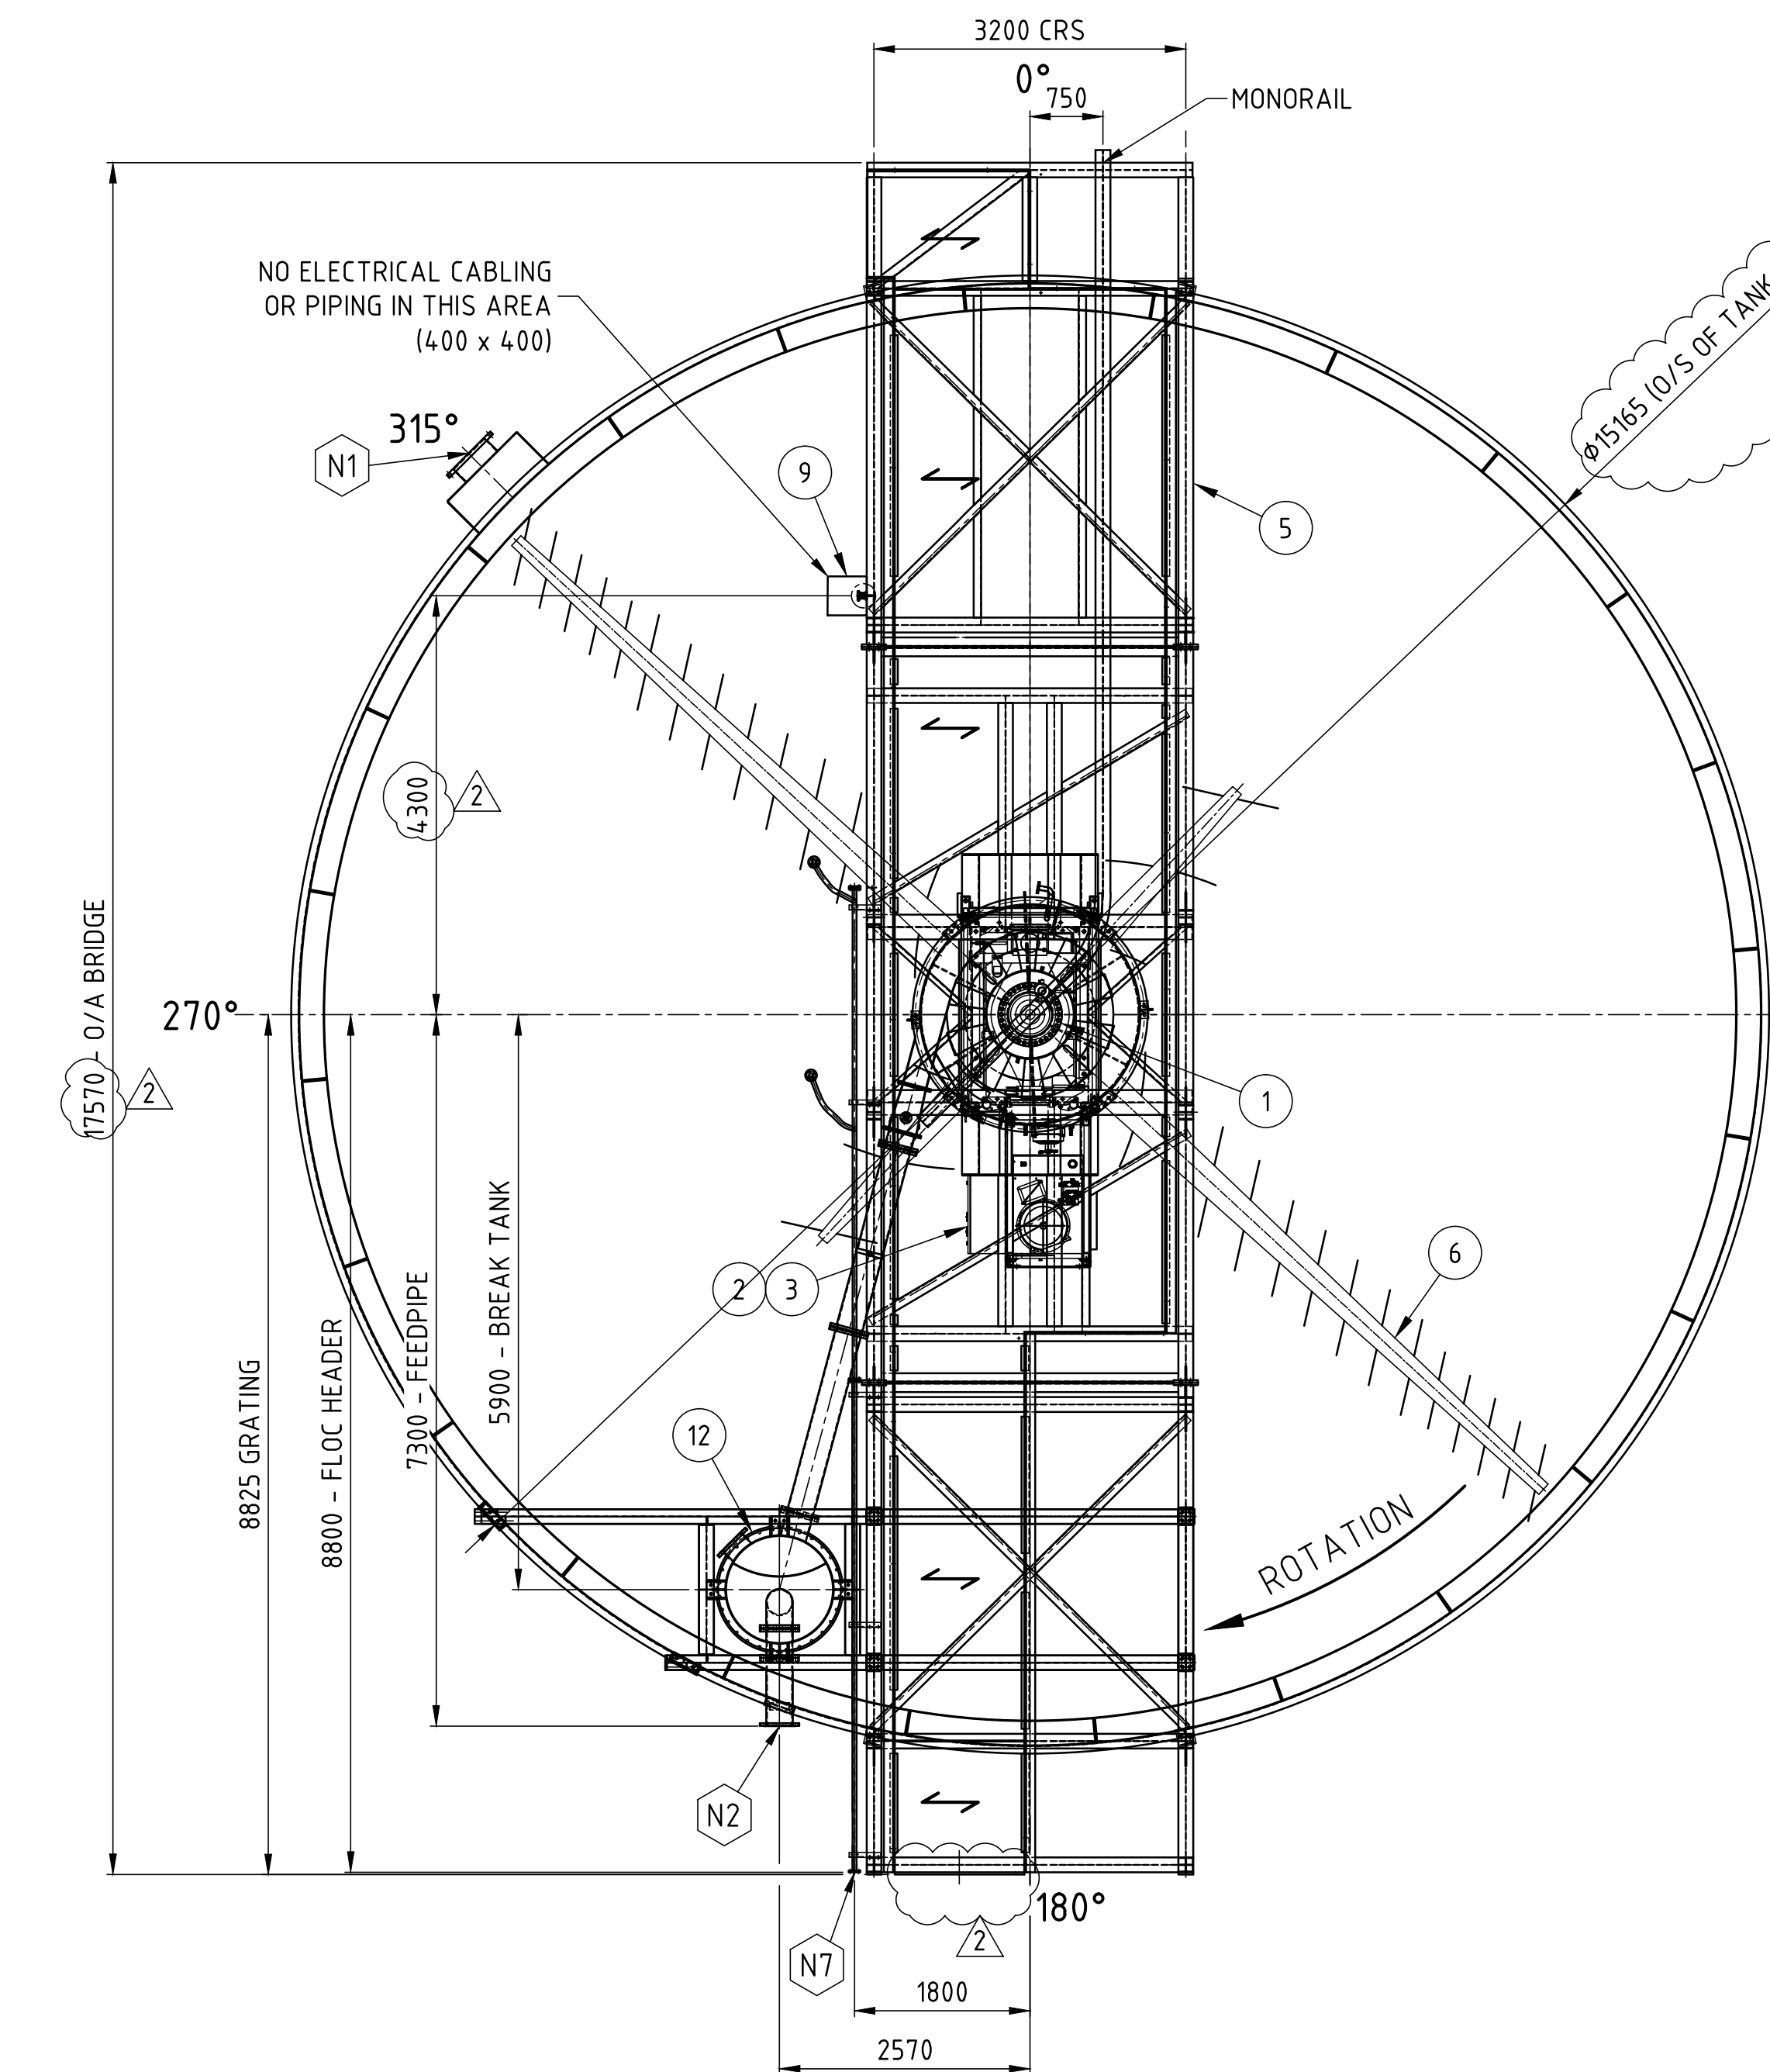

PLAN

RAKE DRIVE DESIGN		
DUTY RATED TORQUE OF RAKE DRIVE ASSEMBLY – (MOT)	Nm (ft lbf)	260000 (191766)
MAIN GEAR AND DRIVE HEAD MOMENTARY PEAK TORQUE – (IMPT)	Nm (ft lbf)	315000 (232332)
NORMAL OPERATING TORQUE – (NOT)	Nm (ft lbf)	65000 (47942)
STALL TORQUE OR AUTOMATIC MOTOR CUT OUT TORQUE AT WHICH THE UNIT TRIPS THE MOTOR CONTROLLER AS A SAFETY PRECAUTION	Nm (ft lbf)	247000 (182178)
RAKE SPEED	RPM	0.127
LIFT RAKE TORQUE – RAKE LIFTS AT 50% DUTY RATED TORQUE	Nm (ft lbf)	130000 (95883)

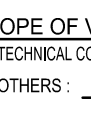

BBA

COMPLIANCE VERIFICATION

SCOPE OF VERIFICATION

☐ TECHNICAL COMPLIANCE IN RELATION TO CONTRACTUAL REQUIREMENTS

☐ OTHERS : _____

REF: _____

FINDING

☐ REFER TO COMMENTS ON THE DOCUMENT

☐ OTHERS : _____

REF: _____

RECOMMENDATION

☐ 1- WORK MAY PROCEED.

☐ 2- REVISE & RESUBMIT. WORK MAY PROCEED SUBJECT TO INCORPORATION OF CHANGES.

☐ 3- REVISE & RESUBMIT. WORK MAY NOT PROCEED.

☐ 4- REVISION NOT REQUIRED. WORK MAY PROCEED.

☐ 5- CANCELLED / SUPERSEDED.

SIGNATURE _____

NAME **ENGINEER**

SIGNATURE _____


NAME **OTHER**

DATE _____


MEMBER NO. _____

THE VERIFICATION IS RESTRICTED TO THE ONE INDICATED AND DOES NOT IN ANY WAY CONSIST OF A DETAILED AND COMPLETE DESIGN VERIFICATION. IT DOES NOT IN ANY WAY RELEASE THE PERSON OR COMPANY WHO PREPARED IT FROM ITS OR ITS OBLIGATIONS OF ANY NATURE WHATSOEVER.


3955002-0008-09-VDO-0005-R05

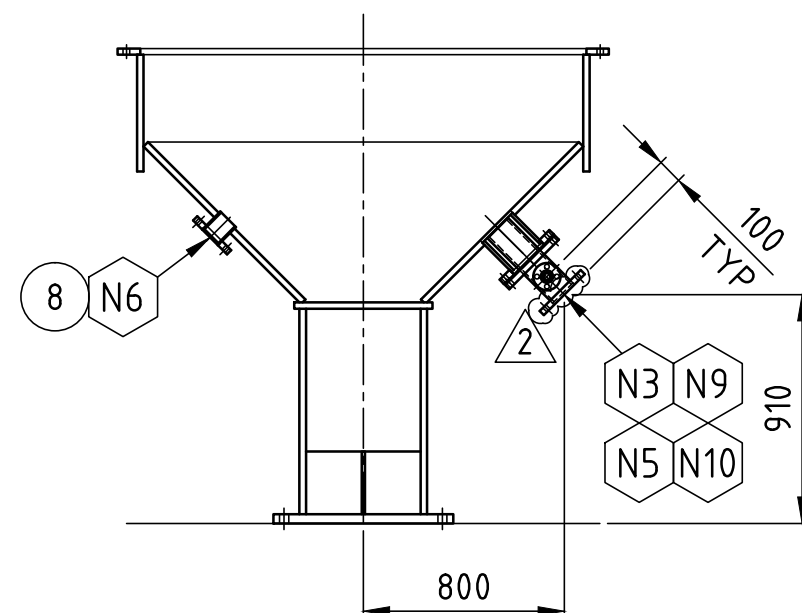

DETAIL 1
SCALE 1:30 --

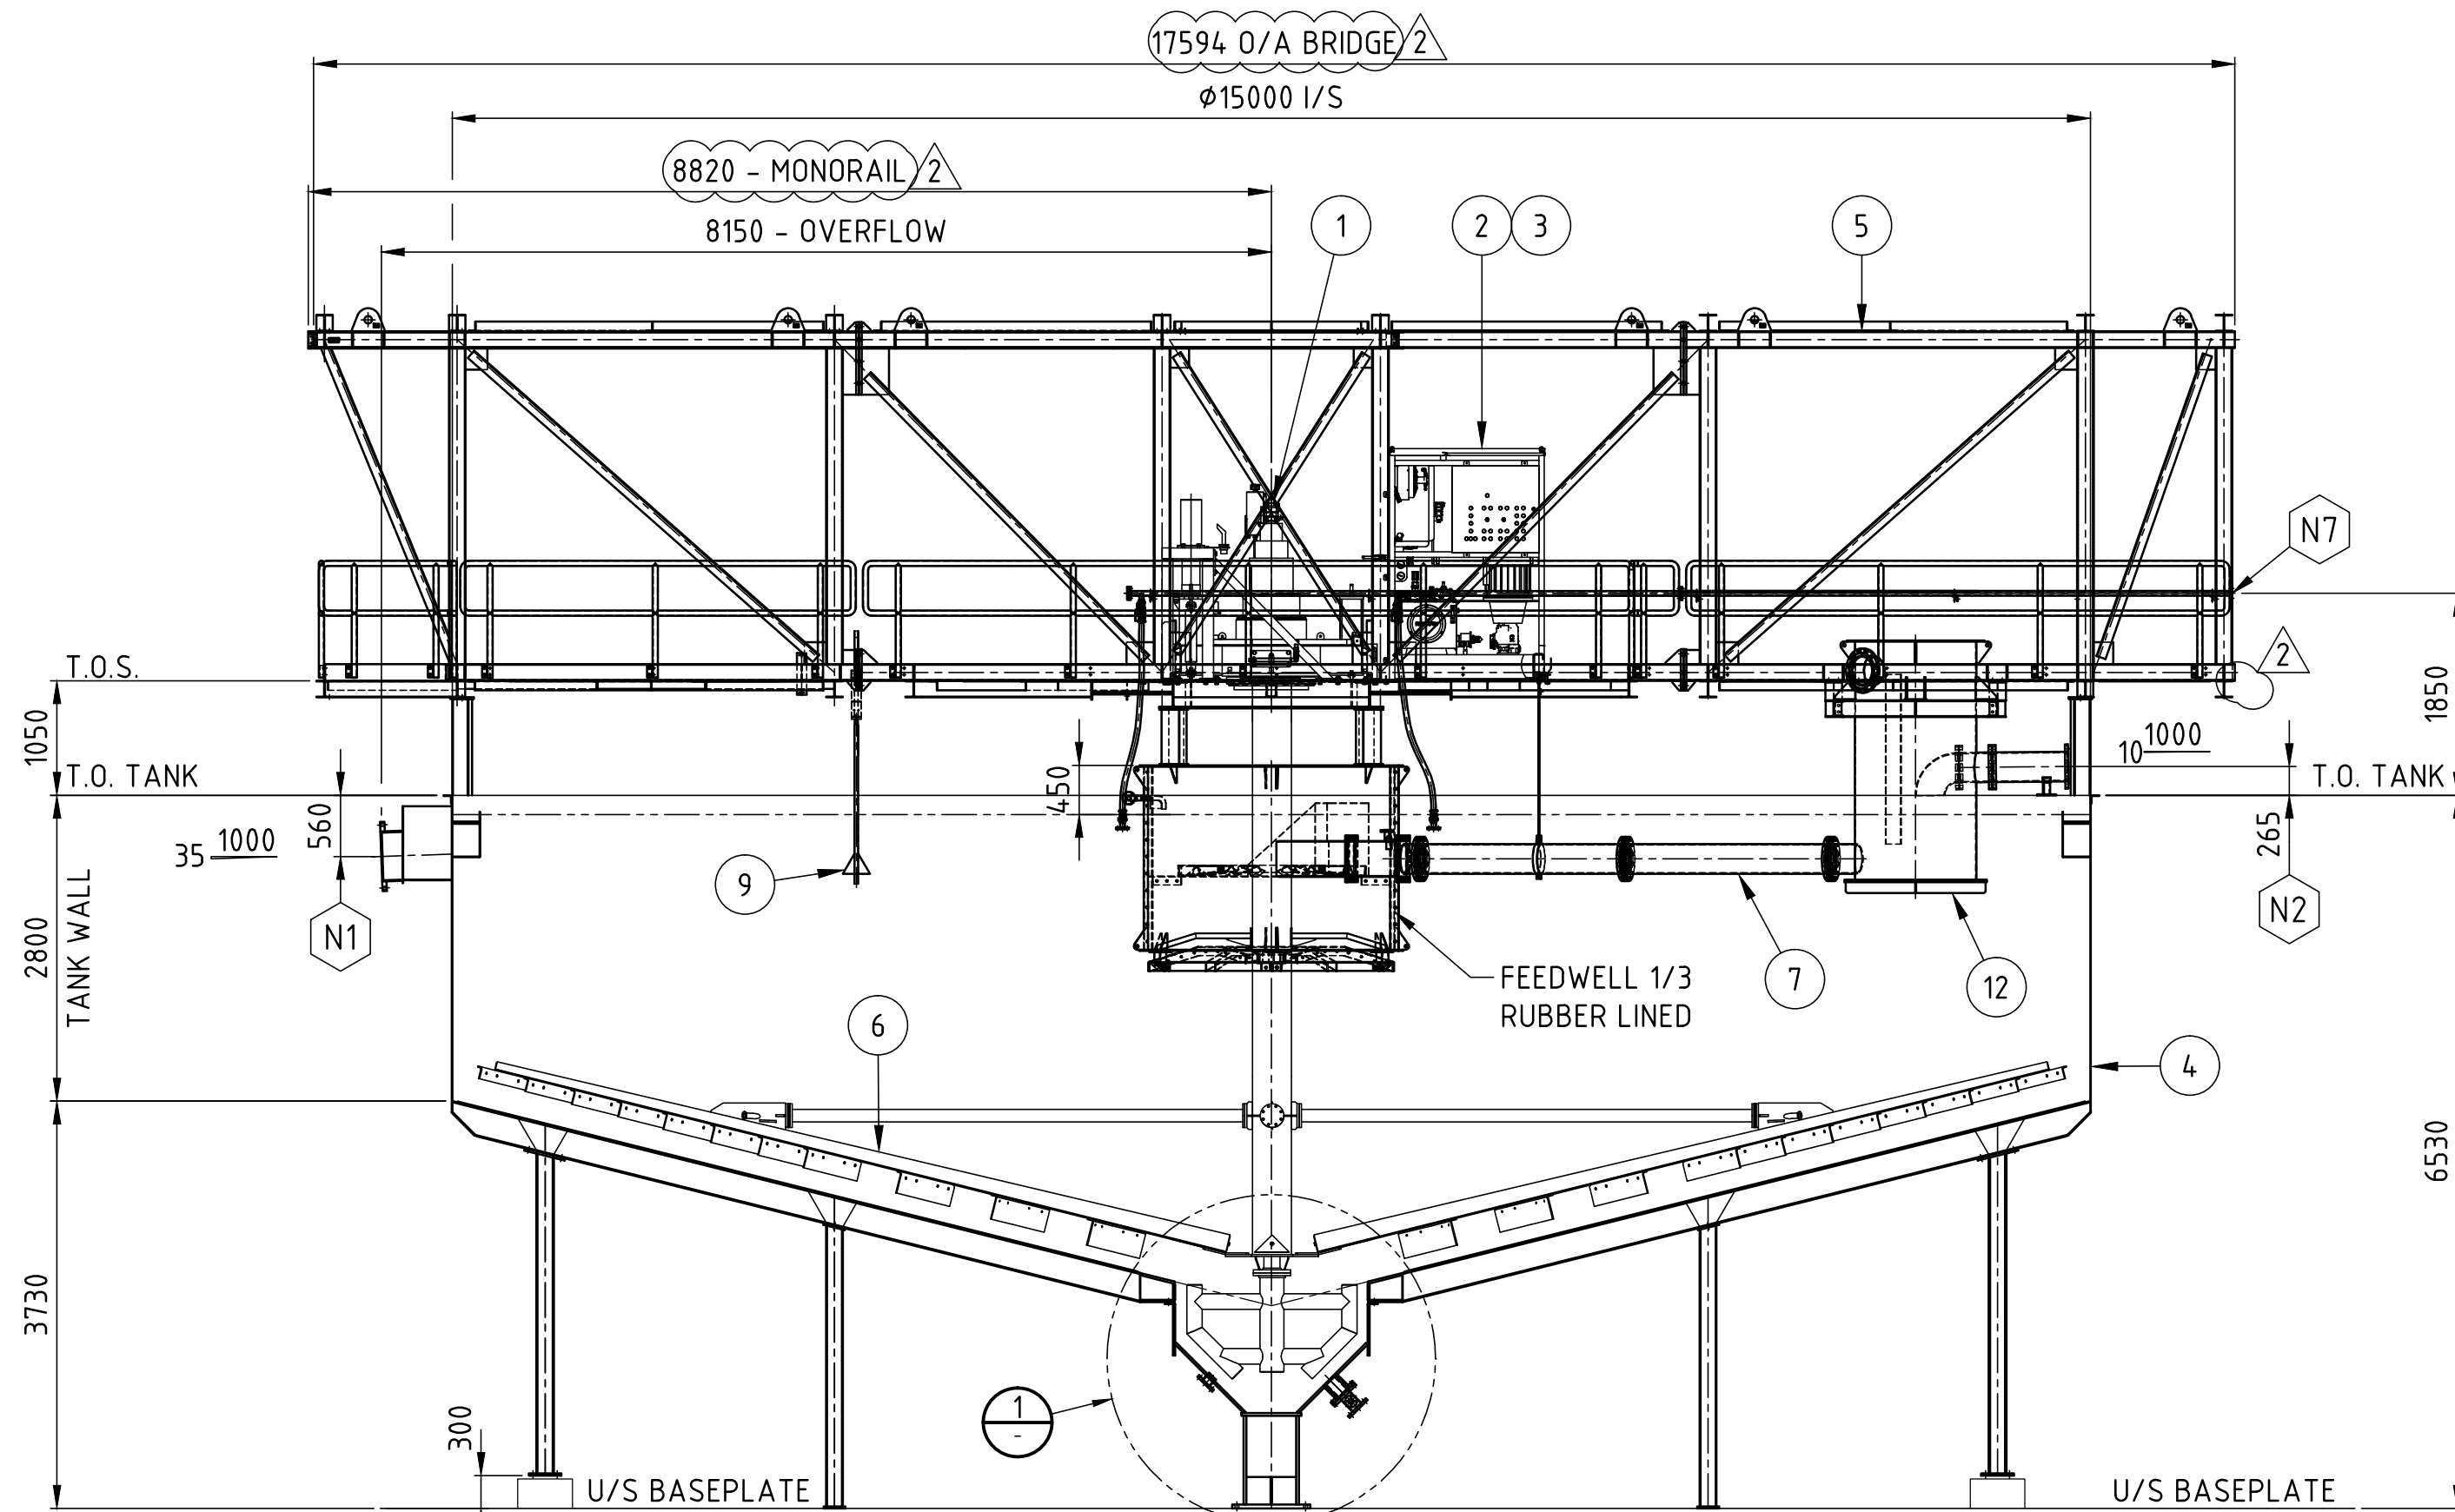

SECTIONAL ELEVATION
REFER TO PLAN FOR TRUE ORIENTATION

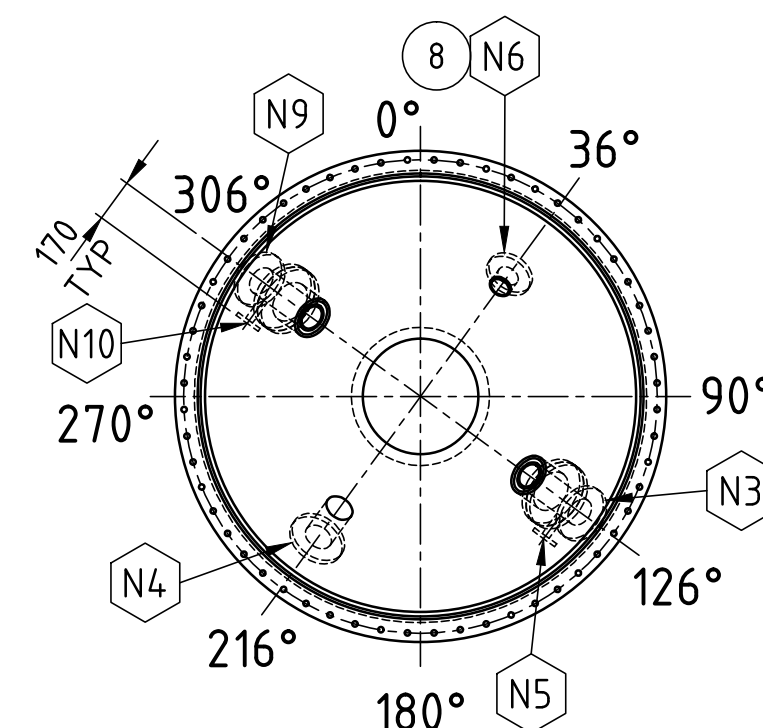

PLAN ON UNDERFLOW CONE

REFER TO GENERAL NOTES FOR MATERIAL,
BOLTS, WELD & TOLERANCE SPECIFICATION

N10	FLUSH	DN 25	1	ASME B16.5 CLASS 150 R.F.	12	BREAK TANK	-	1	-	-	-	-
N9	UNDERFLOW c/w INSERT (6mm NATURAL RUBBER LINED)	DN 150 TO DN 100	1	ASME B16.5 CLASS 150 R.F.	11	NOT USED	-	-	-	-	-	-
N8	NOT USED	-	-	-	10	NOT USED	-	-	-	-	-	-
N7	FLOC HEADER	DN 32	1	ASME B16.5 CLASS 150 R.F.	9	BED LEVEL DETECTOR	-	1	-	-	-	-
N6	BED MASS	DN 80	1	ASME B16.5 CLASS 150 R.F.	8	BED MASS SENSOR	-	1	-	-	-	-
N5	FLUSH	DN 25	1	ASME B16.5 CLASS 150 R.F.	7	FEED ASSEMBLY	-	1	-	-	-	-
N4	DUMP (BLANKED)	DN 100	1	ASME B16.5 CLASS 150 R.F.	6	MECHANISM ASSEMBLY	-	1	-	-	-	-
N3	UNDERFLOW c/w INSERT (6mm NATURAL RUBBER LINED)	DN 150 TO DN 100	1	ASME B16.5 CLASS 150 R.F.	5	BRIDGE ASSEMBLY	-	1	-	-	-	-
N2	FEEDPIPE (6mm NATURAL RUBBER LINED)	DN 250	1	ASME B16.5 CLASS 150 R.F.	4	TANK & SUPPORT STRUCTURE	-	1	-	-	-	-
N1	OVERFLOW	DN 450	1	ASME B16.5 CLASS 150 R.F.	3	HYDRAULIC POWER PACK - 10 hp (3 PH/ 60 Hz)	-	1	-	-	-	-
ITEM	DESCRIPTION	SIZE	QTY	CONNECTION TYPE	2	CONTROL PANEL	-	1	-	-	-	-
					1	DRIVE SYSTEM - LARGE - 300 LIFT - RR15000 L4 FS	-	1	-	-	-	-
NOZZLE LIST					PART	DESCRIPTION	SUB-DWG.NO.\ MATERIAL	QTY	WEIGHT [KG]	ITEM NO.	REMARKS	

MASON GRAPHITE							SCEAU/STAMP:		EMETTEUR/ISSUER:		ENTREPRENEUR/CONTRACTOR:		PROJET/PROJECT: MINE DE GRAPHITE LAC GUÉRÉT / LAC GUÉRÉT GRAPHITE MINE					
INFORMATION DÉTAT / STATUS INFORMATION													TITRE/TITLE: MR008 FINES PRECONCENTRATE THICKENER GENERAL ARRANGEMENT DRAWING - 15m PROCESS WATER TAG NO. - EPA-0402					
ÉTAT / STATUS	A: APPROUVÉ / APPROVED LES TRAVAUX PEUVENT CONTINUER / WORK MAY PROCEED																	
	AC: APPROUVÉ AVEC COMMENTAIRES / APPROVED WITH COMMENTS RESSOUAÏETTRE: LES TRAVAUX PEUVENT CONTINUER CONDITIONNELLEMENT À L'INTÉGRATION DES COMMENTAIRES / RESUBMIT: WORK MAY PROCEED SUBJECT TO INCORPORATION OF CHANGES																	
	R: REJETÉ / REJECTED RESSOUAÏETTRE: LES TRAVAUX DOIVENT ÊTRE ARRÊTÉS/ RESUBMIT: WORK MAY NOT PROCEED						2		REVISED AS MARKED		saksew		darbar		10.01.2019			
	NR: REVUE NON REQUISE / REVIEW NOT REQUIRED PROCEED	OUG650485425					GENERAL NOTES		1		REVISED TO CLIENT MARK UPS.		micbro		darbar		03.12.2018	
	DESSIN N°/DRAWING NUM		DESCRIPTION/DESCRIPTION					No		REV.		RAISON/PURPOSE		PRÉP PAR/PREP BY		VÉRIF PAR/VERIF BY		DATE
DESSINS DE RÉFÉRENCE / REF. DRAWINGS		REGISTRE DES ÉMISSIONS / ISSUE REGISTER																

